




113年度阿美溪排水護堤改善工程

竣工圖

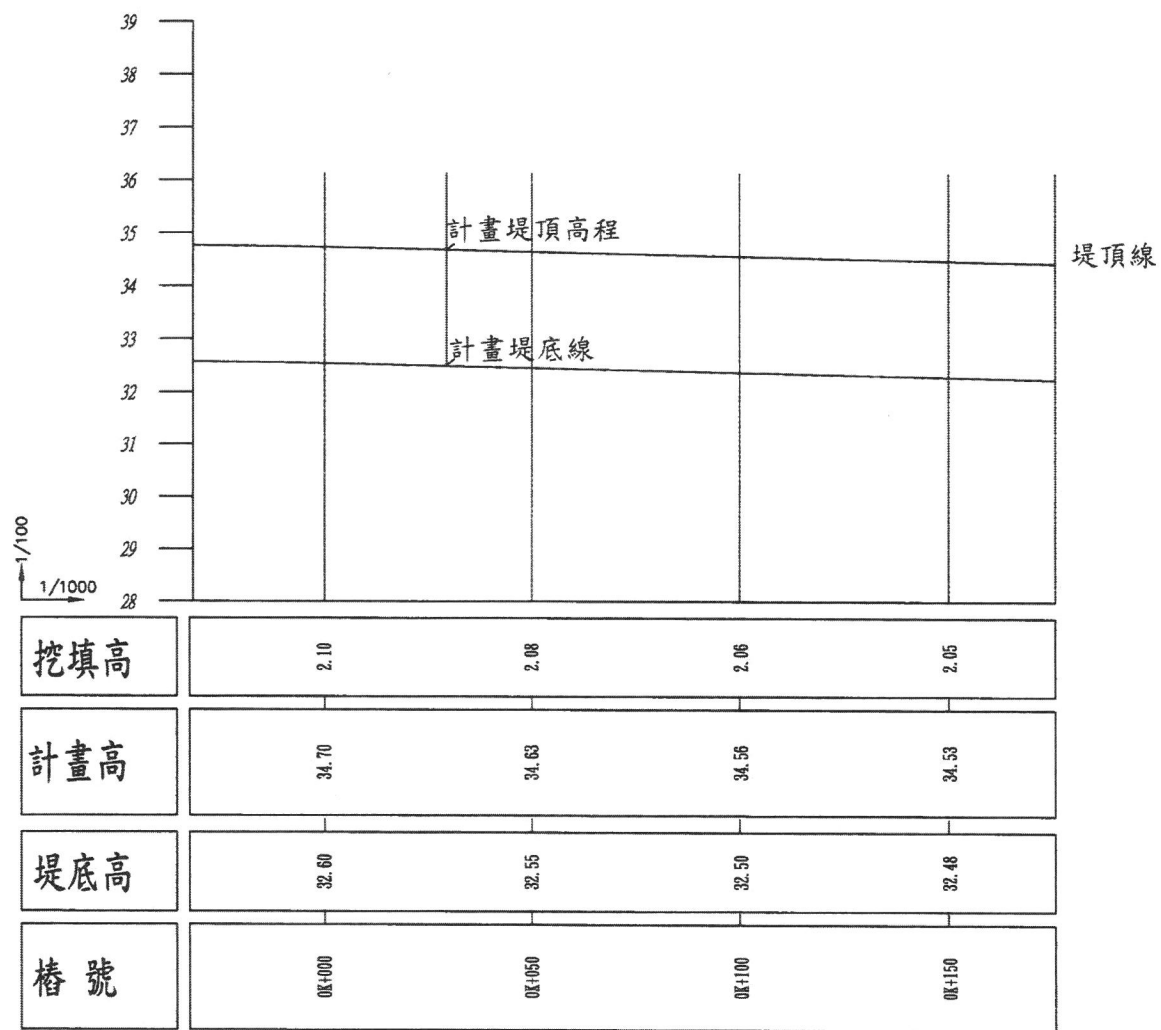


縱斷面圖

S=1/100

單位:cm

113年度阿美溪排水護堤改善工程

竣工圖



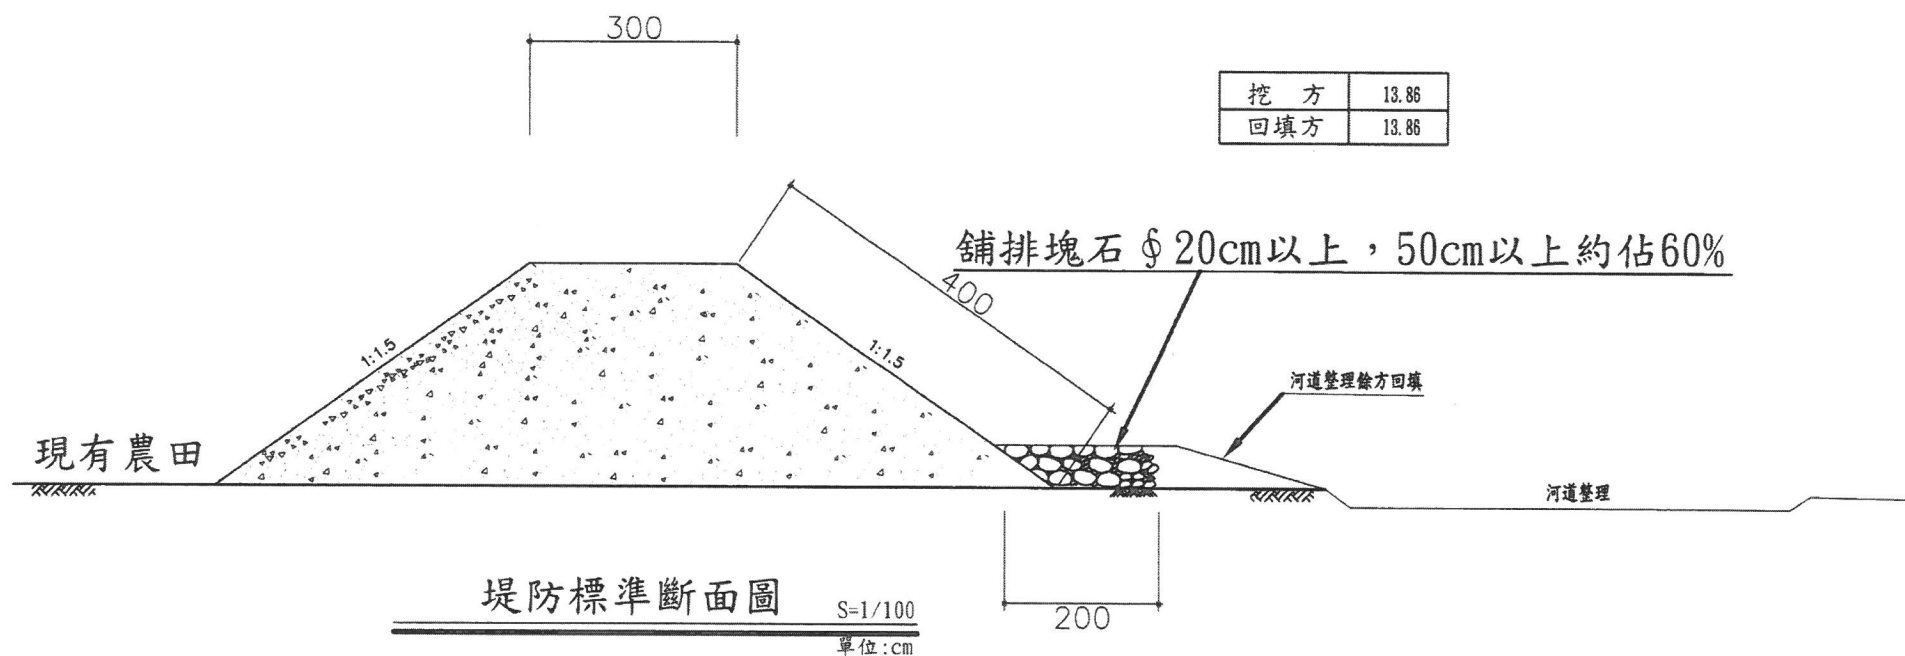


附註:

1. 本堤防工程坡面斜率約1:1.5，與原有堤防高程銜接，誤差值均為 ± 0.05 。
2. 本工程開挖之土方應為堤防使用及上下游低窪處河道整理回填，不得外運。
3. 堤底保護工以河道整理範圍內篩選塊石堆疊施作。
4. 鋪排塊石之尺寸為20CM以上， ϕ 50CM以上約佔60%以上，須層次分明均勻，大粒徑石料需置於面層，並應注意相互契合，使成空隙最小之整體(各塊石間最大間隙 $\leq 0.5M$)，以達指定之水平位置。
5. 既有破損之混凝土結構物，現地打除(敲除後長徑約1M)，並移置鋪排塊石底層。
6. 堤防施工總長150公尺、河道整理及塊石堆疊總長800公尺。




113年度阿美溪排水護堤改善工程

竣工圖

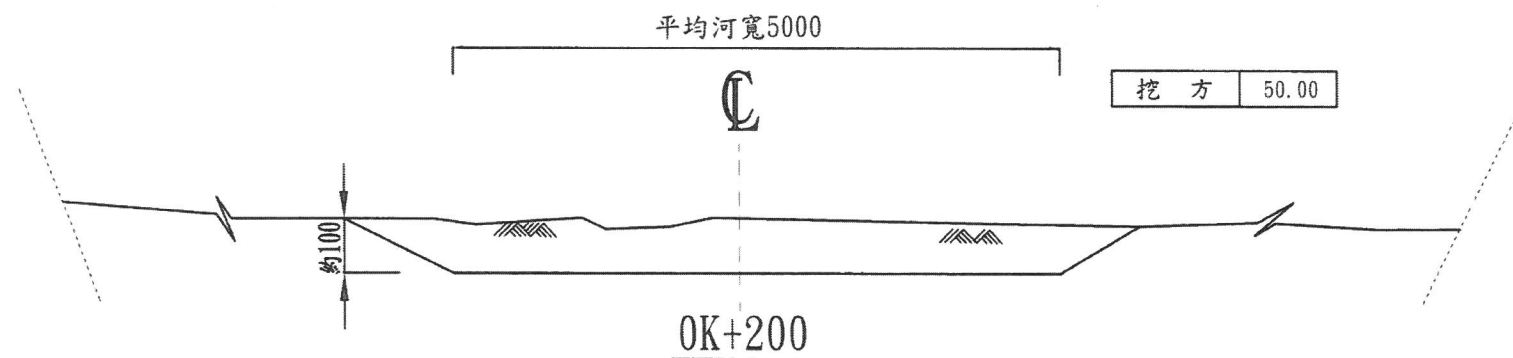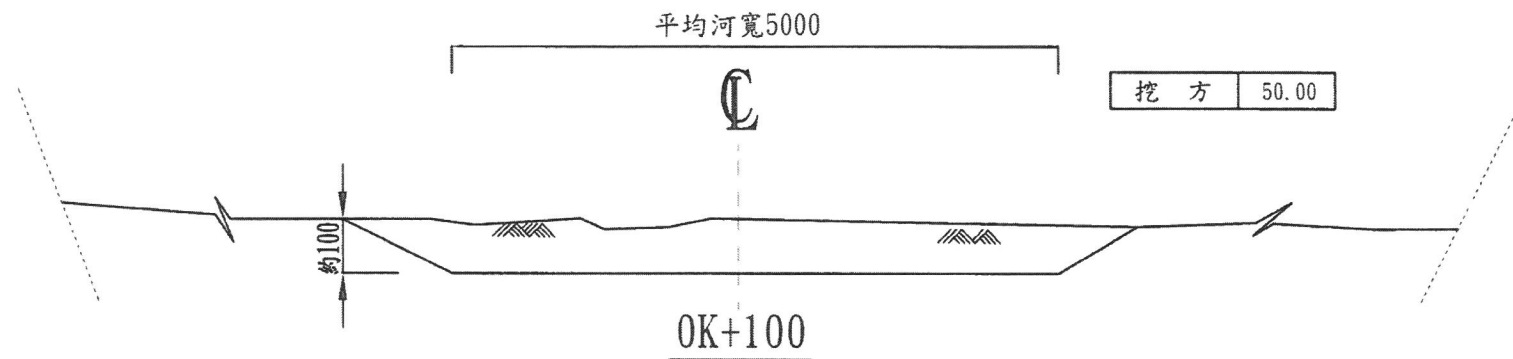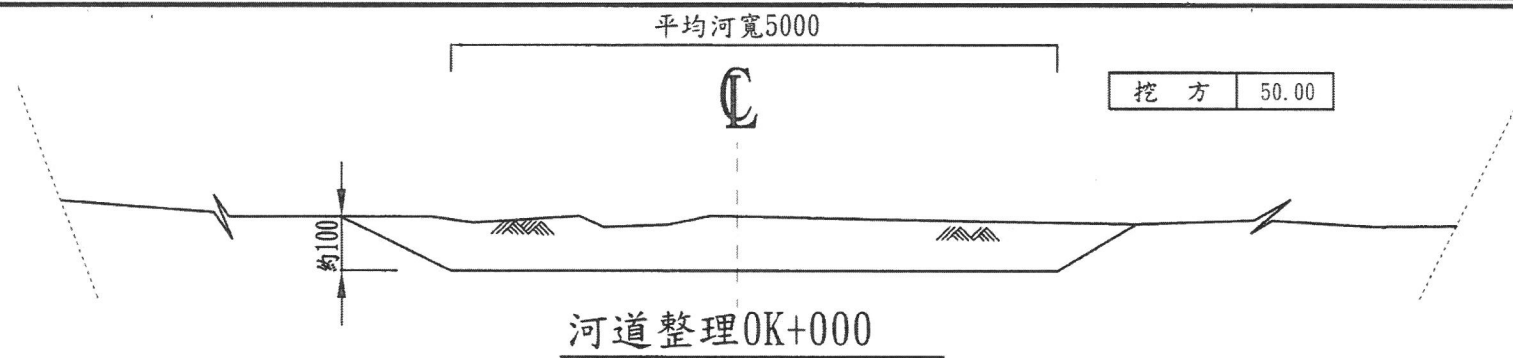



113年度阿美溪排水護堤改善工程

竣工圖

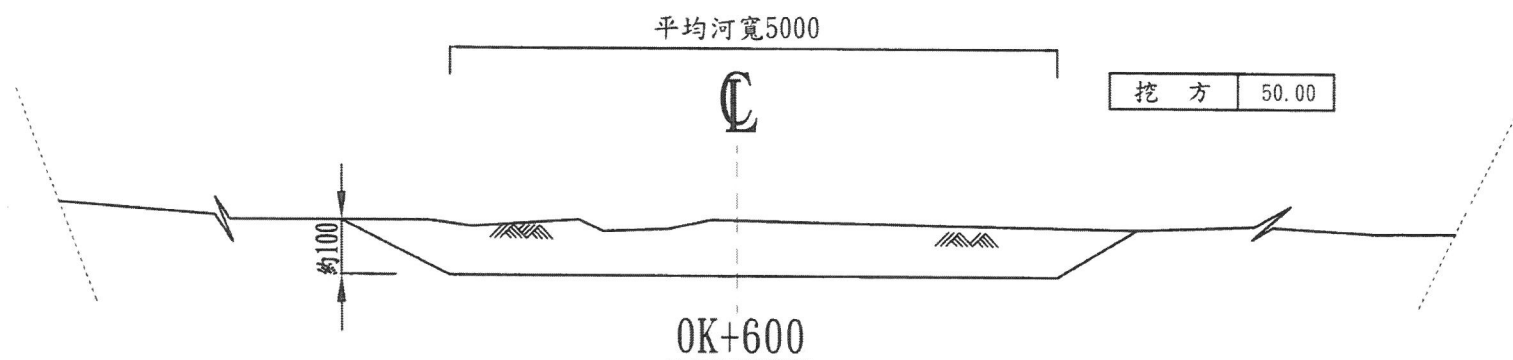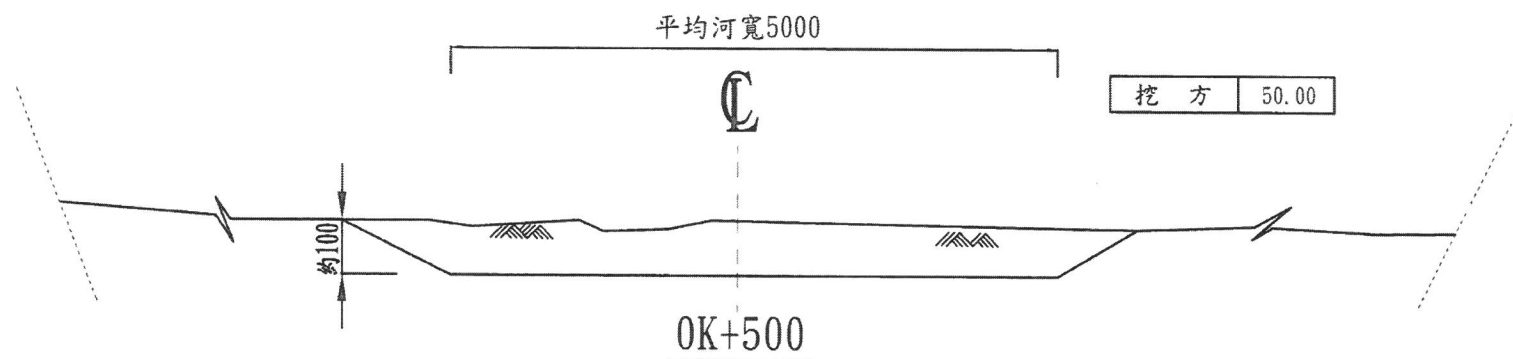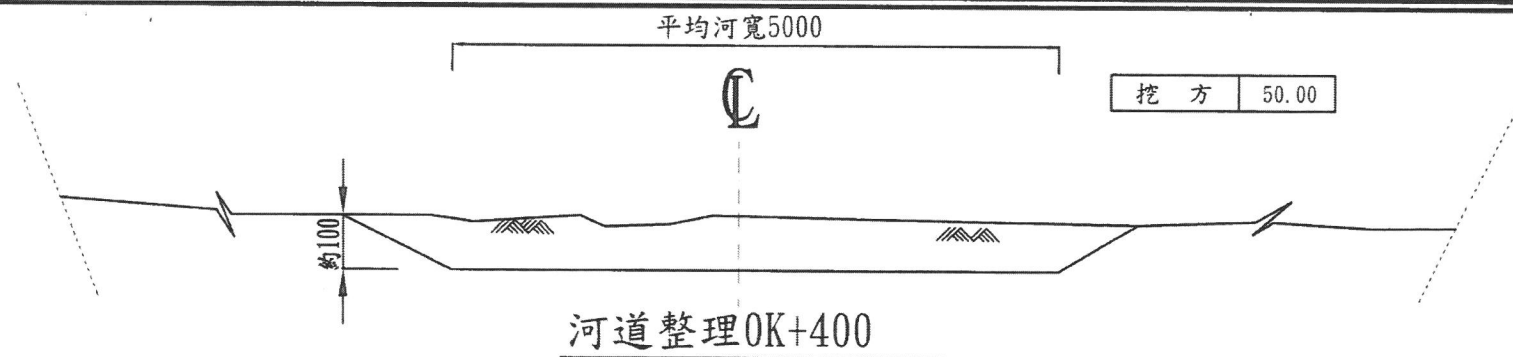


113年度阿美溪排水護堤改善工程


竣工圖

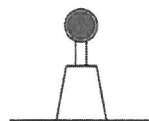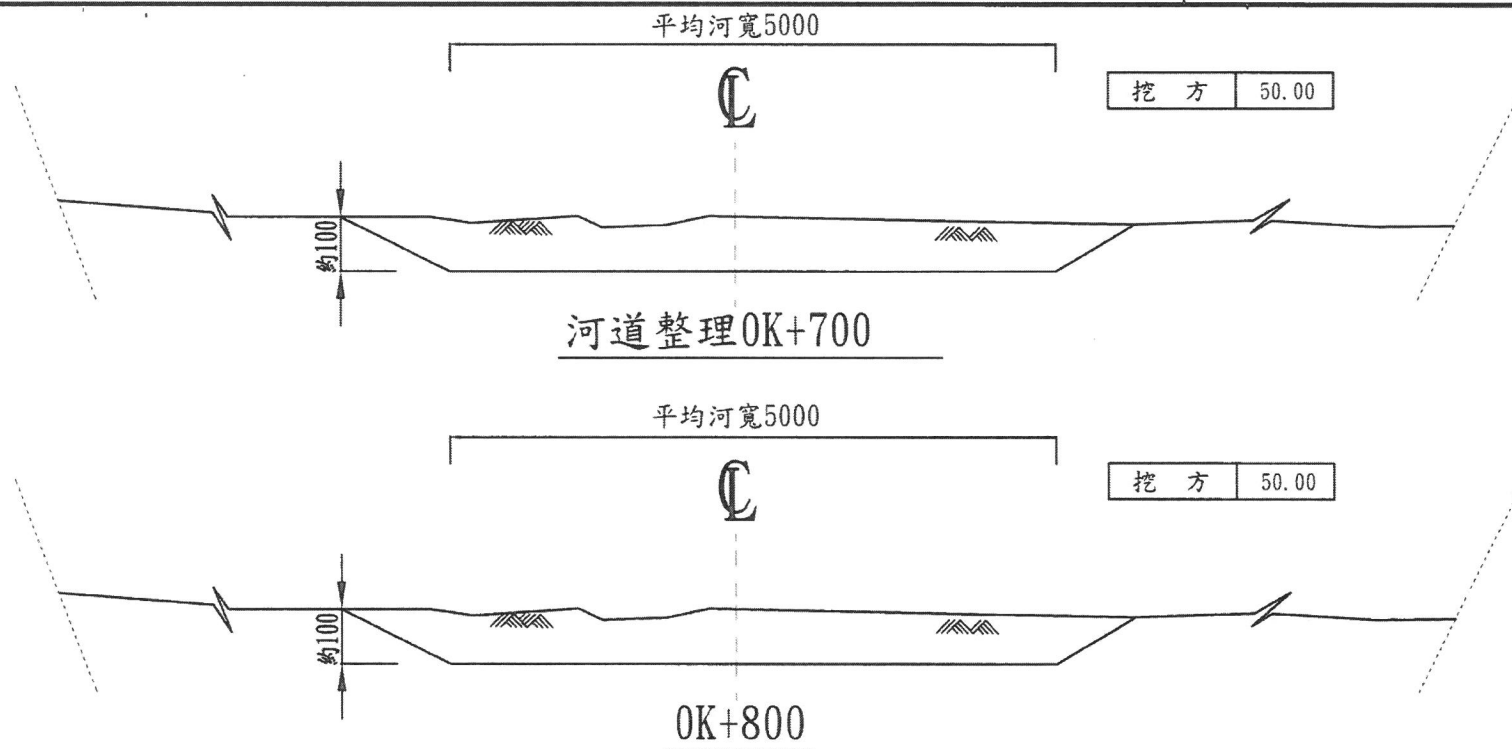

夜間施工應置反光導標

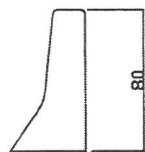

活動型紐澤西護欄

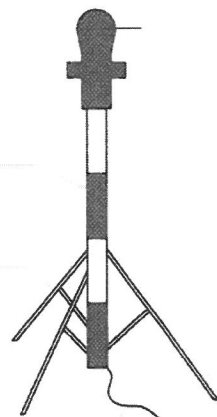

交流式附三腳架警告燈號




交通錐



交通錐連桿

附註：

1. 基於工地實際需要, 承包商應隨時依規定調整增設或折除相關安全設施, 不得藉故安全設施不足而推卸責任。
2. 交通錐夜間使用時上端應安裝銀白色反光材。

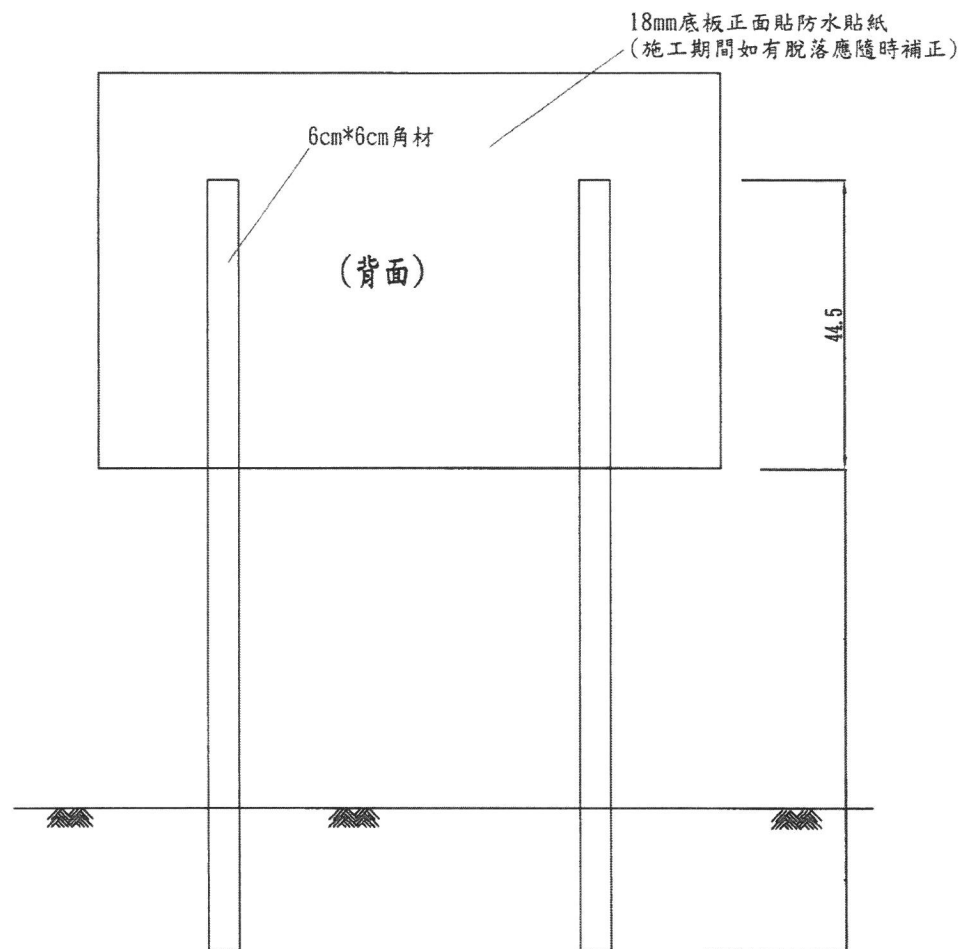

花蓮縣政府 (Hualien County Government)			
工程名稱 (Project Name)			
監造單位 (Construction Supervisor)			
施工廠商 (Contractor)			
施工期間 (Duration)	民國○○年○○月○○日至○○年○○月○○日 (DD/MM/YYYY-DD/MM/YYYY)		
工地主任或工地負責人 (Site Manager)		電話 (TEL)	
通報專線 (Complaints & Suggestions)	全民督工專線及網址 (Hot Line and Website)	0800-009-609 http://www.pcc.gov.tw	
	政風單位 (Government Ethics Department)	電話 (TEL)	03-8222156
重要公告事項 (Notice)	1. __年(Yr) __月(M) __日(D): 2. __年(Yr) __月(M) __日(D):		

附註：

1. 工程告示牌以120cm寬, 75cm高之防水夾板製作。
2. 工程告示牌面漆鮮黃色底, 外框粗線, 內框細線, 牌面用黑色正楷字體。
3. 工程告示牌材質得採用鐵板或同等質地材質, 惟對牌面之固定方式須另行處理。
4. 工程告示牌及河川宣導告示牌等之相關規定, 須依據行政院公共工程委員會最新公告之『工程告示牌及施工銘牌設置要點』辦理。
5. 工程告示牌底面離地面高一公尺, 用木質角材架固定, 以保持穩定。
6. 工程告示牌上花蓮縣LOGO尺寸20cm*20cm。
7. 花蓮縣LOGO應彩色標示。

工程告示牌標準圖